TIIVISTETTY, ASUKASKÄYTTÖÖN SOVELTUVA VERSIO

Pelastussuunnitelma 2026

As Oy Valkeakosken Kotikulma

Valtakatu 19, 37600 Valkeakoski

Tarkistettu 8.9.2026. Suunnitelma tulee tarkistaa vähintään vuosittain sekä aina, kun yhteystiedot, rakennuksen turvallisuusjärjestelyt tai toiminta muuttuvat.

HÄTÄTILANTEESSA

Soita aina hätänumeroon 112, jos henki, terveys, omaisuus tai ympäristö on välittömässä vaarassa. Kerro osoite: Valtakatu 19, Valkeakoski.

1. Kohteen keskeiset tiedot

TIETO	SISÄLTÖ
Kiinteistö	As Oy Valkeakosken Kotikulma
Osoite	Valtakatu 19, 37600 Valkeakoski
Asuinhuoneistot	26
Kerrosluku	5
Pelastustoimen alue	Pirkanmaa
Kokoontumispaikka	Takapihan parkkipaikka
Varakokoontumispaikka	Ei määritelty

Kokoontumispaikalla varmistetaan, että kaikki ovat päässeet turvaan. Älä poistu paikalta ennen kuin pelastusviranomainen tai tilanteen johtaja antaa luvan.

2. Vastuut ja tärkeät yhteystiedot

TEHTÄVÄ	YHTEYSTIETO
Hätänumero	112
Huoltoyhtiö	Valkeakosken Kiinteistöhuolto, puh. 044 0100871
Hissin hätäpalvelu	KONE Hissit Oy, puh. 0800 15063
Isännöitsijä	Jarmo Tuomaala p. 09 61815702
Hallituksen puheenjohtaja	Marjo Järvimäki p. 040 335 6072
Vakuutusyhtiö	LähiTapiola
Myrkytystietokeskus	0800 147 111 (24 h)

YHTEYSTIETOJEN YLLÄPITO

3. Turvallisuuden kannalta tärkeät sijainnit

KOHDE	SIJAINTI / TIETO
Veden pääsulku	B-rapun lämmönjakohuone (LJH)
Lämmönjakohuone	B-rapun alakerta
Sähköpääkeskus	B-rappu
Väestönsuojat	2 kpl: uudisosan alakerta ja vanhan osan alakerta
Paloilmoitin	Kiinteistössä on automaattinen paloilmoitinjärjestelmä. Huolto ja hoitaja: Valkeakosken Kiinteistöhuolto.

Turvallisuustekniikan, poistumisreittien, palo-ovien ja pelastusteiden on pysyttävä esteettöminä. Havaitusta viasta tai vaarasta ilmoitetaan huoltoyhtiölle.

4. Toiminta hätä- ja vaaratilanteissa

4.1 HÄLYTÄ APUA

- Soita 112 kiireellisessä hätätilanteessa. Soita itse, jos mahdollista.
- Kerro mitä on tapahtunut, tarkka osoite ja kunta: Valtakatu 19, Valkeakoski.
- Vastaa kysymyksiin ja toimi hätäkeskuksen ohjeiden mukaan.
- Älä sulje puhelua ennen kuin saat siihen luvan.

4.2 TULIPALO

- Pelasta välittömässä vaarassa olevat vain, jos voit tehdä sen turvallisesti.
- Varoita muita. Poistu lähintä turvallista reittiä pitkin. Älä käytä hissiä.
- Sulje ovet ja ikkunat poistuessasi, jotta palo ja savu eivät leviä.
- Soita 112 turvallisesta paikasta. Kerro, onko ihmisiä vaarassa.
- Aloita alkusammutus vain, jos palo on pieni ja poistumisreitti säilyy turvattuna.
- Siirry takapihan parkkipaikalle ja opasta pelastuslaitos paikalle.

JOS ET PÄÄSE POISTUMAAN

Pysy savuttomassa huoneistossa. Sulje ovi, tiivistä raot tarvittaessa ja soita 112. Näyttäydy ikkunassa tai parvekkeella, jos se on turvallista.

4.3 PALOHÄLYTYS

- Poistu rakennuksesta rauhallisesti ja käytä portaita. Älä käytä hissiä.
- Siirry kokoontumispaikalle takapihan parkkipaikalle.
- Älä palaa sisään ennen pelastusviranomaisen lupaa.
- Paloilmoittimen kuittauksista, viankorjauksista ja laitteiston huollosta vastaa huoltoyhtiö sovitun palvelun mukaisesti.

4.4 VESIVAHINKO

- Katkaise sähköt vuotokohteen läheisyydestä vain, jos se on turvallista.
- Rajoita vuotoa ja sulje veden pääsulku tarvittaessa: B-rapun lämmönjakohuoneessa.
- Ilmoita heti Valkeakosken Kiinteistöhuollolle, puh. 044 0100871.
- Soita 112, jos vuoto aiheuttaa välitöntä vaaraa tai vahinko on laaja.

4.5 SAIRAUSKOHTAUS TAI TAPATURMA

- Arvioi tilanne ja varmista oma turvallisuutesi.
- Soita 112, jos kyseessä on vakava sairauskohtaus, loukkaantuminen tai epäilet hengenvaaraa.
- Anna ensiapua omien taitojesi mukaan ja noudata hätäkeskuksen ohjeita.

4.6 SÄHKÖKATKO, KAASU- TAI SÄTEILYVAARA

- Sähkökatkossa käytä taskulamppua. Vältä kynttilöitä ja avotulta.
- Kaasuvaarassa siirry sisälle, sulje ovet, ikkunat ja ilmanvaihto. Kuuntele viranomaisohjeita.
- Säteilyvaarassa suojaudu sisälle, sulje ilmanvaihto ja seuraa viranomaisohjeita. Ota joditabletti vain viranomaisen kehotuksesta.

5. Väestönsuojelu

Kiinteistössä on kaksi väestönsuojaa: uudisosan alakerrassa ja vanhan osan alakerrassa. Väestönsuojia käytetään vain viranomaisen antaman määräyksen tai ohjeen mukaisesti.

- Pidä suojan kulkureitit ja varusteet käytettävissä. Suoja on voitava ottaa käyttöön 72 tunnissa viranomaismääräyksestä.
- Väestönsuojassa toimitaan viranomaisen ja suojanvalvojan ohjeiden mukaan.
- Normaaliolojen onnettomuuksissa ensisijainen toimintatapa on yleensä sisälle suojautuminen, ellei viranomainen toisin ohjeista.

6. Ennaltaehkäisy arjessa

- Pidä poistumisreitit, käytävät, kellaritilat ja pelastustiet vapaina tavaroista ja pysäköidyistä ajoneuvoista.
- Älä kiilaa palo-ovia auki. Ilmoita rikkoutuneista ovista, opasteista, valaistuksesta tai paloturvallisuuslaitteista huoltoyhtiölle.
- Älä säilytä palavaa materiaalia rakennuksen seinustoilla, porrashuoneissa tai poistumisreiteillä.
- Huolehdi kodin palovaroittimista. Testaa ne säännöllisesti ja ilmoita isännöitsijälle mikäli hälytin ei toimi.
- Tulitöitä tehdään vain asianmukaisella luvalla ja turvallisuusjärjestelyin.
- Pidä kotona kotivaraa, kuten vettä, ruokaa, lääkkeitä, taskulamppu, paristoja ja paristokäyttöinen radio.

7. Päivitys ja jakelu

Tämä tiivistetty pelastussuunnitelma täydentää kiinteistön turvallisuustyötä. Asiakirja pidetään asukkaiden, huoltoyhtiön, isännöitsijän ja hallituksen saatavilla. Muutoksista tiedotetaan selkeästi ja viivytyksettä.

TARKISTUSKOHTA	TOIMENPIDE
Vähintään vuosittain	Tarkistetaan yhteystiedot, kokoontumispaikka, turvallisuusjärjestelyt ja väestönsuojien käytettävyys.
Muutoksen yhteydessä	Päivitetään asiakirja heti, kun vastuuhenkilö, huoltoyhtiö, tekninen järjestelmä tai turvallisuuden kannalta tärkeä sijainti muuttuu.
Asukkaille tiedottaminen	Jaetaan ajantasainen versio ja muistutetaan hätätilanteiden toimintaohjeista.

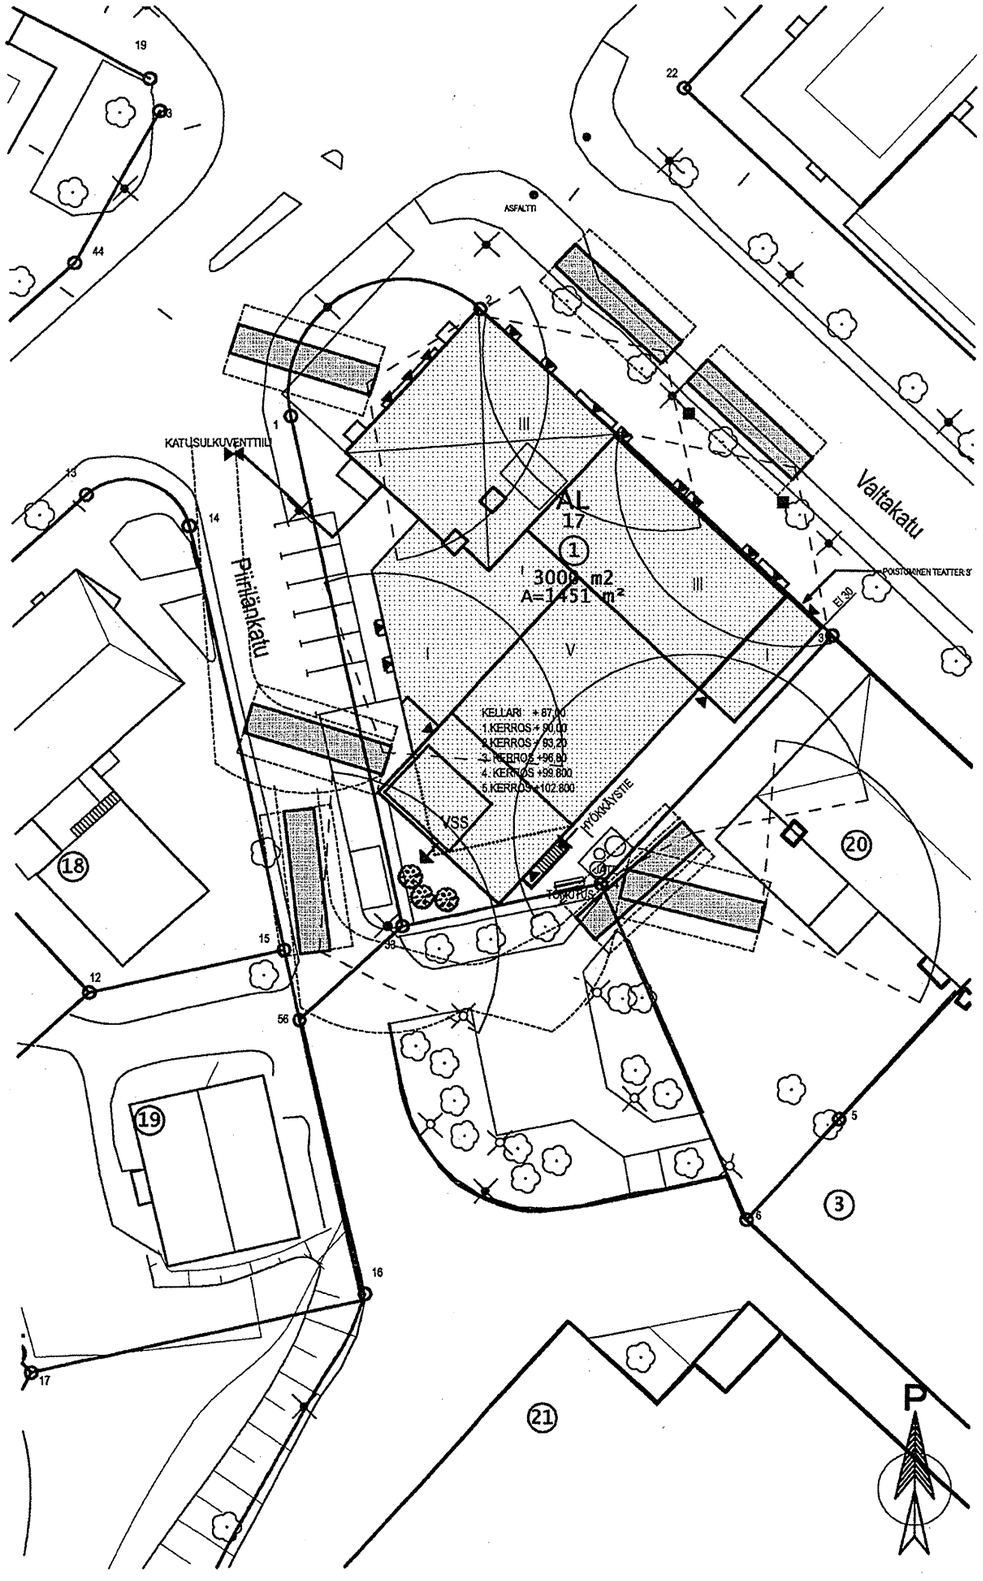

ASEMAPIIRROS 1:500

RAKENNUSVALVONTA
13. 08. 2007
LUPANRO 2007-166

Sijainti: 1 / 17 / I / VALKEAKOSKI	Toimenpide: LAAJENNUS
Kohde: AS.OY VALKEAKOSKEN KOTIKULMA	Piirustuslaji: PÄÄ
Osoite: VALTAKATU 19, 37600 VALKEAKOSKI	Työ n:o: 56205
Piirustus: PELASTUSTIEPIIRROS	Mittakaava: 1: 500

Arsatek Oy
Possijärvenkatu 1. 33400 Tampere Puh 010 832 8000 Fax 010 832 8001 www.arsatek.fi

ARK

Piir.n:o **10**

Hyväksynyt	Suunnitellut: MARJA SAARIO	Juoks. n:o / Muutos
	Pvm: 29.06.2007	

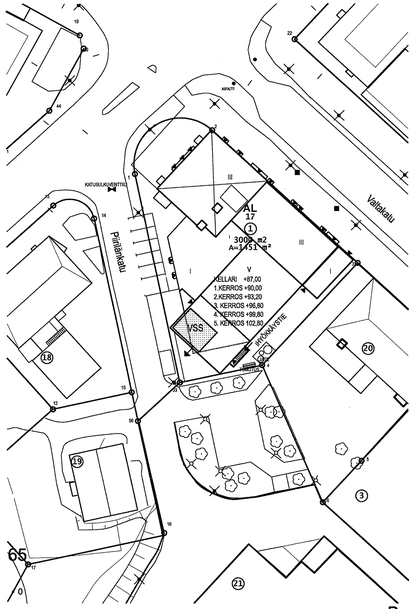

ASEMAPIIRROS 1: 500

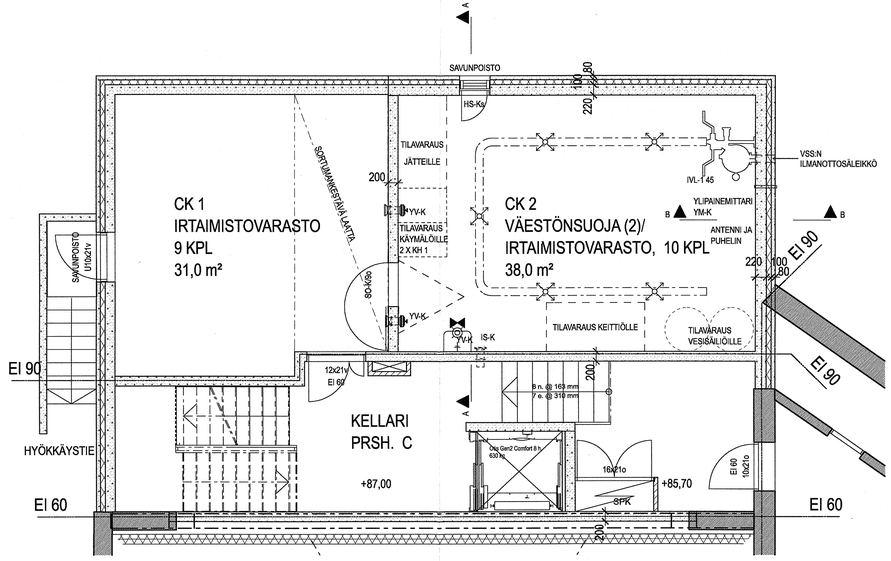

VÄESTÖNSUOJA, POHJAPIIRROS 1:100

KOHTEESEEN RAKENNETAAN TERÄSBETONIRAKENTEINEN K-LUOKAN VÄESTÖNSUOJA .
KOHTEESSA ON ENTUUDESTAAN VÄESTÖNSUOJA, JONKA KOKO 35,5 m2.

VÄESTÖNSUOJIEN TILANTARVE:

KERROSALA, ASUINNOT JA LIIKETILAT	2 900 m² x 0,02	= 58,0 m²
KERROSALA, KOKOONTUMISTILA + VARASTOT	108 m² x 0,01	= 1,1 m²
VÄESTÖNSUOJIEN TILANTARVE YHTEENSÄ		= 59,1 m²
VÄESTÖNSUOJIEN TILANTARPEET VARUSTEINEEN		= 66,7 m²

VAADITTU VÄESTÖNSUOJIEN HENKILÖMÄÄRÄ YHT. 59,1 m2/ 0,75 =79

RAKENNETTAVA UUSI VÄESTÖNSUOJA VARUSTEINEEN:

VARSINAINEN SUOJATILAT (TILAA 43 HENGELLE)		32,6m2
SULKUTELTTA,	1 KPL	2,5 m2
IV-KOJE, IVL-1/45	1 KPL	1,5 m2
KÄYMÄLÄT	2 KPL	1,4 m2
VAADITTAVA TILA YHTEENSÄ		5,4 m2
SUOJATILAA RAKENNETAAN YHTEENSÄ		38,0 m2

MUU VARUSTUS:

VARAVESISÄILIÖT 43 HENGELLE	32,6 m2 x 40 l	= 1304 l
JÄTEASTIAT 43 HENGELLE	32,6 m2 x 15 l	= 489 l

VÄESTÖNSUOJA VARUSTETAAN MÄÄRÄYSTEN MUKAISILLA VÄESTÖNSUOJAN LAITTEILLA JA VARUSTEILLA

SUOJAHUONEITA ON 1 KPL

NORMAALIAJAN KÄYTTÖ: IRTAIMISTOVARASTO

NORMAALIAJAN ILMANVAIHTO TEHDÄÄN IV-SUUNNITELMIEN MUKAAN

VALMIUSTILANTEESEEN SIIRRYTTÄESSA PURETAAN IRTAIMISTOVARASTOKOMEROT.

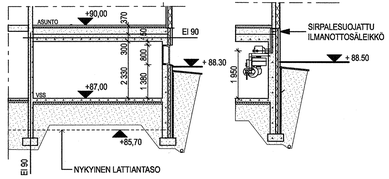

RAKENNUSVALVONTA
13. 08. 2007
LUPANRO. 2007-166

Sijainti	1 / 17 / / / VALKEAKOSKI	Toimenpide	LAAJENNUS
Kohde	AS.OY VALKEAKOSKEN KOTIKULMA	Piirustuslaji	PÄÄ
Osoite	VALTAKATU 19, 37600 VALKEAKOSKI	Työ n:o	56205
Piirustus	VÄESTÖNSUOJAPIIRROS	Mittakaava	1: 100
Arsatek Oy Passi järvenkatu 1. 33400 Tampere Puh 010 832 8000 Fax 010 832 8001 www.arsatek.fi			ARK
Hyväksymyt		Suunnittelut: MARJA SAARIO Pvm 29.06.2007	Piir.n:o 9 Juoks. n:o / Muutos

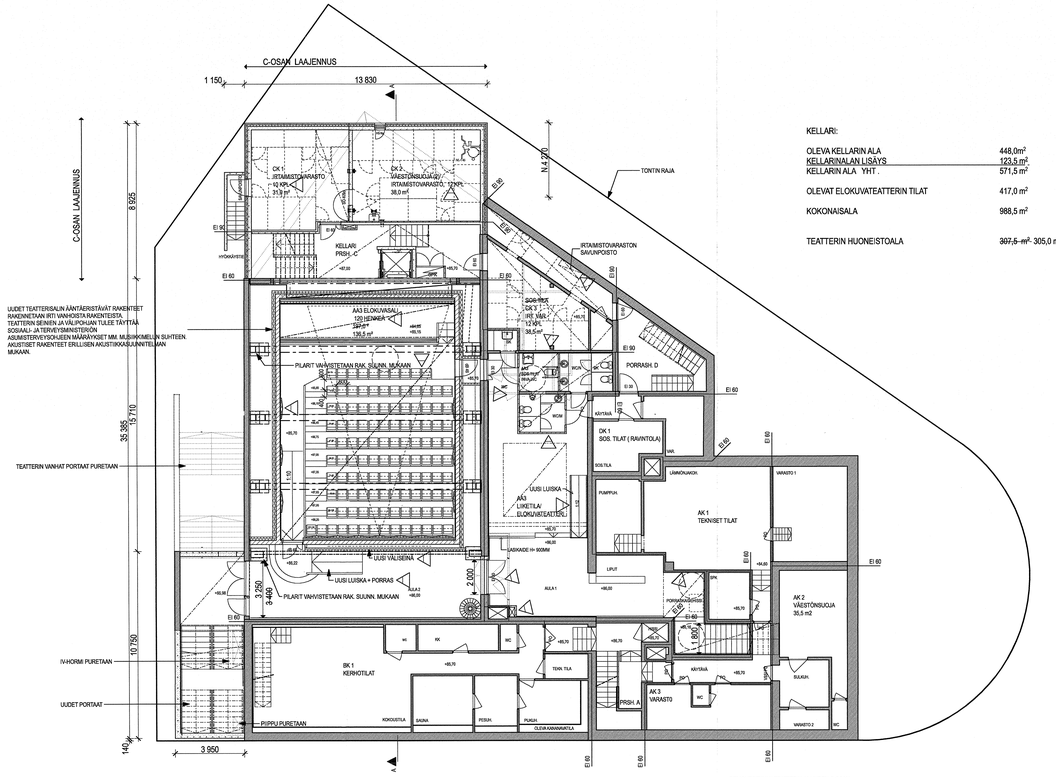

KELLARI

KELLARI:

OLEVA KELLARIN ALA	448,0m²
KELLARINALAN LISÄYS	123,5 m²
KELLARIN ALA YHT.	571,5 m²
OLEVAT ELOKUVATEATTERIN TILAT	417,0 m²
KOKONAISALA	988,5 m²
TEATTERIN HUONEISTOALA	~~307,5 m²~~ 305,0 m²

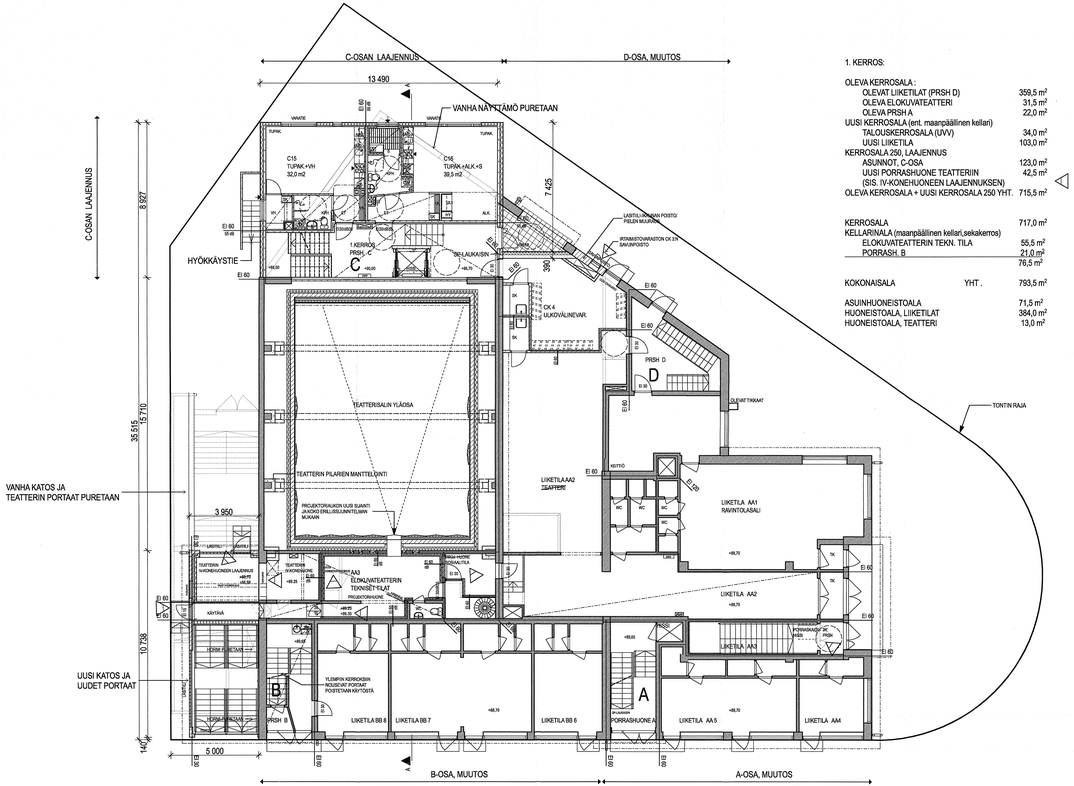

1. KERROS

1. KERROS:

OLEVA KERROSALA :	
OLEVAT LIIKETILAT (PRSH D)	359,5 m²
OLEVA ELOKUVATEATTERI	31,5 m²
OLEVA PRSH A	22,0 m²
UUSI KERROSALA (ent. maanpäällinen kellari)	
TALOUSKERROSALA (UVV)	34,0 m²
UUSI LIIKETILA	103,0 m²
KERROSALA 250, LAAJENNUS	
ASUNNOT, C-OSA	123,0 m²
UUSI PORRASHUONE TEATTERIIN	42,5 m²
(SIS. IV-KONEHUONEEN LAAJENNUKSEN)	
OLEVA KERROSALA + UUSI KERROSALA 250 YHT.	715,5 m²
KERROSALA	717,0 m²
KELLARINALA (maanpäällinen kellari,sekakerros)	
ELOKUVATEATTERIN TEKN. TILA	55,5 m²
PORRASH. B	21,0 m²
	76,5 m²
KOKONAISALA YHT.	793,5 m²
ASUINHUONEISTOALA	71,5 m²
HUONEISTOALA, LIIKETILAT	384,0 m²
HUONEISTOALA, TEATTERI	13,0 m²

REMONTOITAVAN TEATTERIN JA UUDEN C-OSAN OSALLE LISÄTÄÄN TURVA- JA MERKKIVALAISTUS SÄHKÖSUUNNITELMIEN MUKAAN.

REMONTOITAVAN TEATTERIN JA UUDEN C-OSAN PORRASHUONEESEEN LISÄTÄÄN TURVA- JA MERKKIVALAISTUS SÄHKÖSUUNNITELMIEN MUKAAN.

RAKENNUSVALVONTA
1 3. 06. 2007
LUPANRO 2002 - 466

EROT 12.10.2007 PÄIVÄTTYIHIN LUPAKUVIIN MERKITTY TYHJÄLLÄ MUUTOSNUOLELLA.

MUUTOKSET: KELLARI: TEATTERITILOIHIN LISÄTTY INVA-NOSTIN, INVA-LUISKAT, MUUTETTU WC-TILAT
LISÄTTY INVA-WC. LISÄTTY KORJOTETTU KATSOMO, SIIRRETTY TONTIN TEATTERIN POISTUMISTIESTÄ.
LISÄTTY IRTAMISTOVARASTOKOPPEJA, SIIRRETTY SAVUNPOISTOLUUKKU.
1. KERROS: IV-KONEHUONETTA LAAJENNETTU (EI KERROSALAN LISÄYSTÄ), PROJEKTORIHUONEESSA TILAMUUTOKSIA, TEATTERIN RAKENTEET TARKENNETTU.

Sijainti	1:17 / 1 / VALKEAKOSKI
Kohde	AS.OY VALKEAKOSKEN KOTIKULMA
Osoite	VALTAKATU 19, 37800 VALKEAKOSKI
Piirustus	KELLARI JA 1.KERROS
Toimenkuva	LAAJENNUS
Piirustuslaji	PÄÄ
Työ nro	56005
Mittakaava	1:100
Arsatek Oy	ARK
Piirt./Hyväksyi	MARJA SAARIO
Päiväys	28.06.2007
Kuvio nro	3
Sivu nro	Piirustus

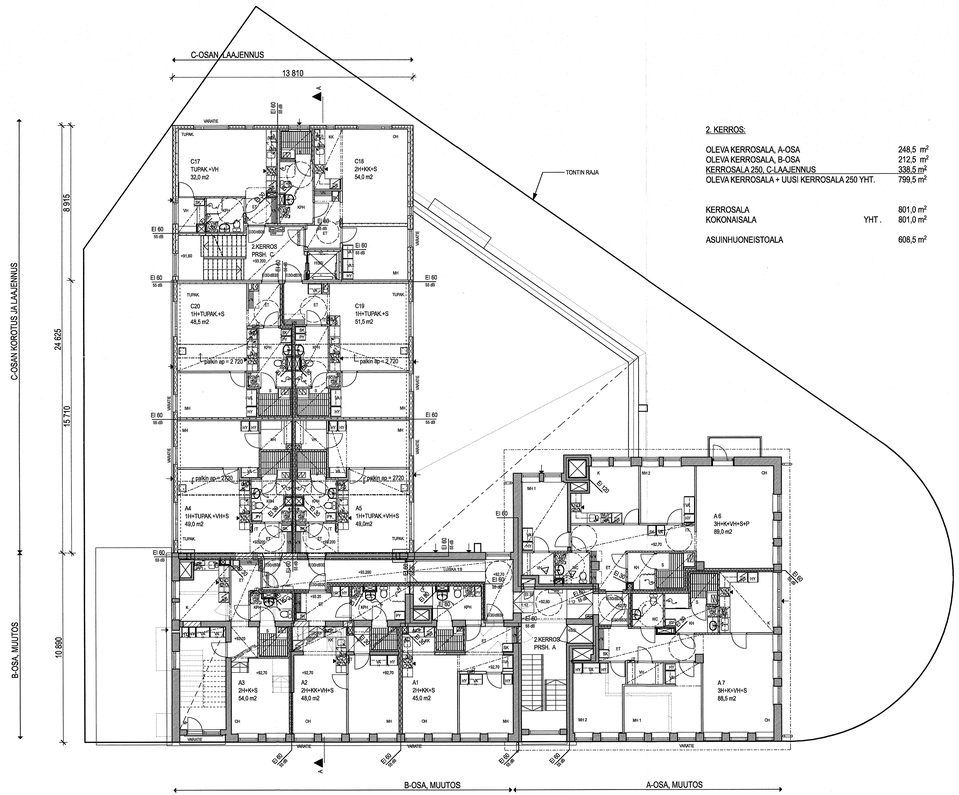

2. KERROS:

OLEVA KERROSALA, A-OSA		248,5 m²
OLEVA KERROSALA, B-OSA		212,5 m²
KERROSALA 250, C-LAAJENNUS		338,5 m²
OLEVA KERROSALA + UUSI KERROSALA 250 YHT.		799,5 m²
KERROSALA		801,0 m²
KOKONAISALA	YHT.	801,0 m²
ASUINHUONEISTOALA		608,5 m²

UUDEN C-OSAN PORRASHUONEESEEN LISÄTÄÄN TUPAVA- JA MERKKIVALAISTUS SÄHKÖSUUNNITELMIEN MUKAAN.

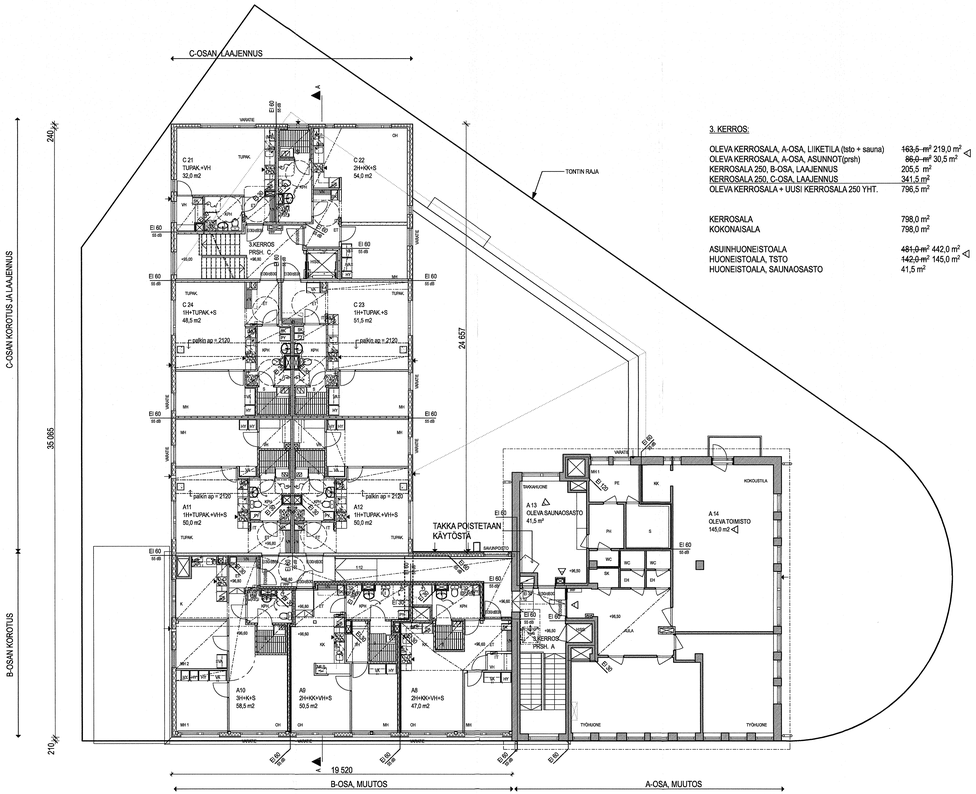

3. KERROS:

OLEVA KERROSALA, A-OSA, LIIKETILA (tsto + sauna)	~~163,5~~ m²	219,0 m²
OLEVA KERROSALA, A-OSA, ASUNNOT(prsh)	~~86,0~~ m²	30,5 m²
KERROSALA 250, B-OSA, LAAJENNUS		205,5 m²
KERROSALA 250, C-OSA, LAAJENNUS		341,5 m²
OLEVA KERROSALA + UUSI KERROSALA 250 YHT.		796,5 m²
KERROSALA		798,0 m²
KOKONAISALA		798,0 m²
ASUINHUONEISTOALA	~~481,0~~ m²	442,0 m²
HUONEISTOALA, TSTO	~~142,0~~ m²	145,0 m²
HUONEISTOALA, SAUNAOSASTO		41,5 m²

UUDEN C-OSAN PORRASHUONEESEEN LISÄTÄÄN TUPAVA- JA MERKKIVALAISTUS SÄHKÖSUUNNITELMIEN MUKAAN.

RAKENNUSVALVONTA
13. 08. 2007
LUPAPISTE 2007-166

EROT 12.10.2007 PÄIVÄTTYIHIN LUPAKUVIIN MERKITTY TYHJÄLLÄ MUUTOSNUOLELLA.

MUUTOKSET: ASUINNOKSI MUUTETTU SAUNAOSASTO PALAUTETTU TAKAISIN SAUNAOSASTOKSI. LIIKETILOJEN JA ASUNTOJEN ALOJEN SIJTEET MUUTETTU. HORMMUUTOKSIA

Sijainti: 1 / 17 / / / VALKEAKOSKI	Toimenpide: LAAJENNUS
Kohde: AS.OY VALKEAKOSKEN KOTIKULMA	Piirustuslaji: PÄÄ
Osoite: VALTAKATU 19, 37800 VALKEAKOSKI	Työ nro: 56205
Piirustus: 2-3.KERROS	Mittakaava: 1:100

Arsatek Oy
Pursimiehenkatu 1 37600 Valkeakoski Puh 010 832 8000 Fax 010 832 8001 www.arsatek.fi

Työnjohtovastuut	Suunnittelijat: MARJA SAARIO	Piirustus: ARK	
	Pvm: 29.06.2007	Piirustus nro: 4	
		Sivuttu. nro:	Muutos:

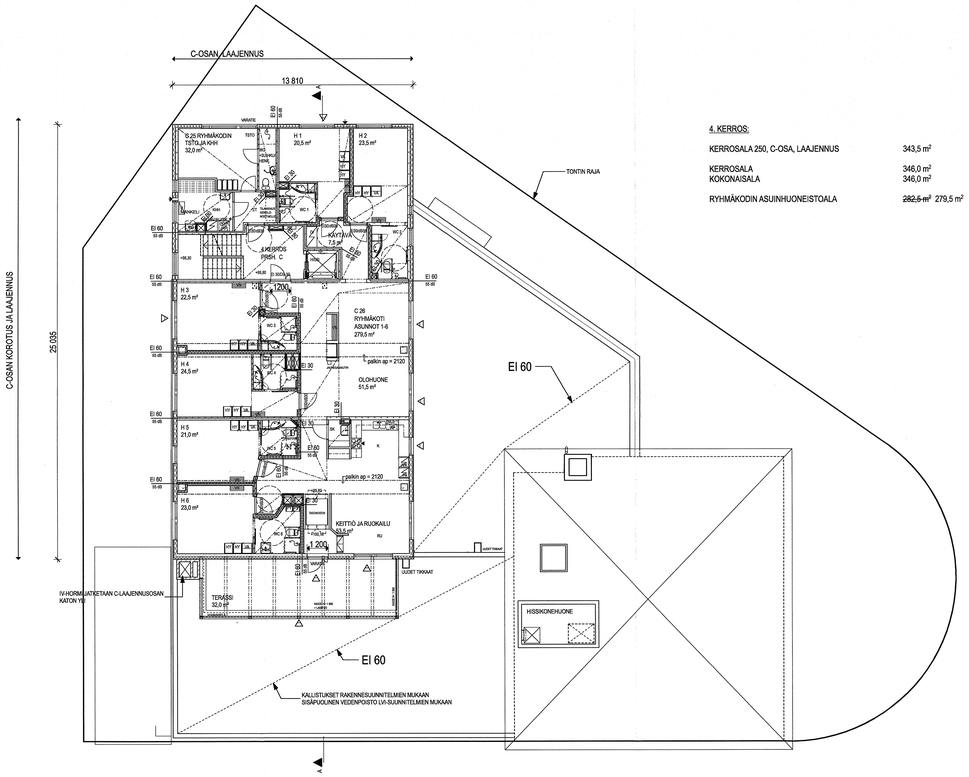

4. KERROS:

KERROSALA 250, C-OSA, LAAJENNUS	343,5 m²
KERROSALA	346,0 m²
KOKONAISALA	346,0 m²
RYHMÄKODIN ASUINHUONEISTOALA	~~282,5 m²~~ 279,5 m²

UUDEN C-OSAN PORRASHUONEESEEN JA RYHMÄKOTIIN LISÄTÄÄN TURVA- JA MERKKIVALAISTUS SÄHKÖSUUNNITELMIEN MUKAAN.

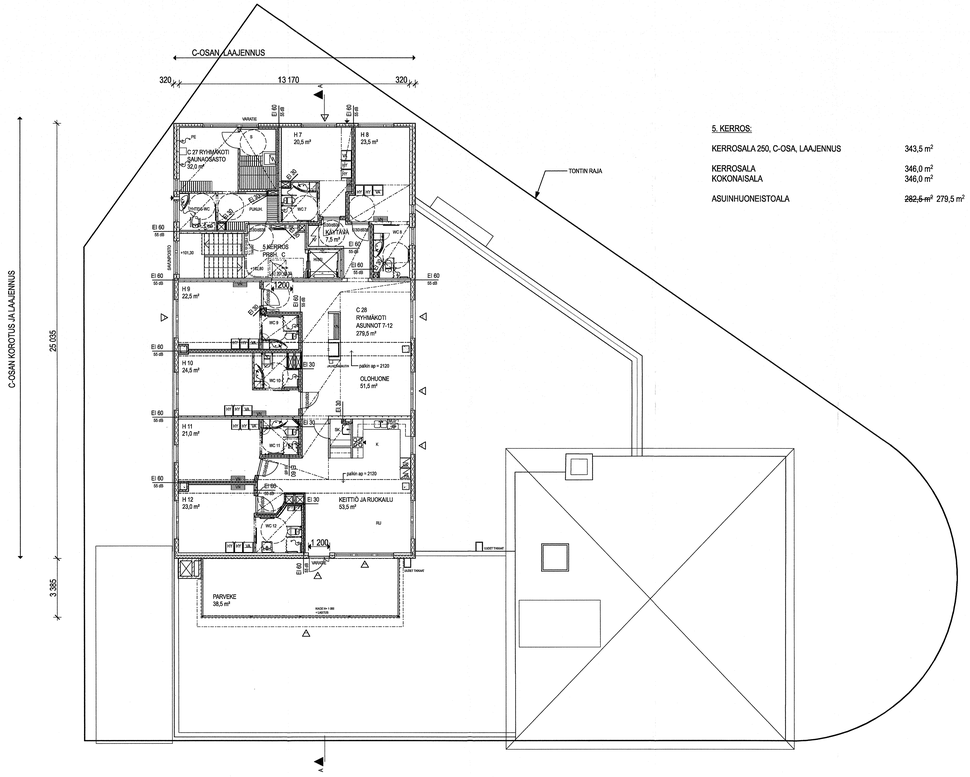

5. KERROS:

KERROSALA 250, C-OSA, LAAJENNUS	343,5 m²
KERROSALA	346,0 m²
KOKONAISALA	346,0 m²
ASUINHUONEISTOALA	~~282,5 m²~~ 279,5 m²

UUDEN C-OSAN PORRASHUONEESEEN JA RYHMÄKOTIIN LISÄTÄÄN TURVA- JA MERKKIVALAISTUS SÄHKÖSUUNNITELMIEN MUKAAN.

RAKENNUSVALVONTA
13. 09. 2007
LUPANRO 2007-146

12.10.2007 PÄIVÄTTYIHIN LUPAKUVIIN NÄHDEN MOLEMMAT POHJAPIIRROKSET MUUTETTU TÄYSIN. JULKISIVUMUUTOKSET MERKITTY POHJIIN TYHJÄLLÄ NUOLELLA

MUUTOKSET: 4. JA 5 KERROKSIEN ASUNNOT MUUTETTU RYHMÄASUNNOKSI. 5 KERROKSEEN LISÄTTY PARVEKE, TERASSI JA PARVEKE LASITETTU. IKKUNAMUUTOKSIA, RANSKALAISET PARVEKKEET POISTETTU. LISÄTTY IV-KONE.

Sijainti: 1 / 17 / / VALKEAKOSKI	Toimenpide: LAAJENNUS
Kohde: AS.OY VALKEAKOSKEN KOTIKULMA	Piirustuslaji: PÄÄ
Osoite: VALTAKATU 19, 37800 VALKEAKOSKI	Työ nro: 56205
Piirustus: 4.-5.KERROS	Mittakaava: 1: 100

Arsatek Oy
Petsi järvenkatu 1 37600 Toijala Tel 010 832 8000 Fax 010 832 8007 www.arsatek.fi

Hyväksynyt:	Suunnittelijat: MARJA SARRO	Piirros: 29.08.2007

ARK
Piir.nro: 5
Työlis. nro: Muutos:

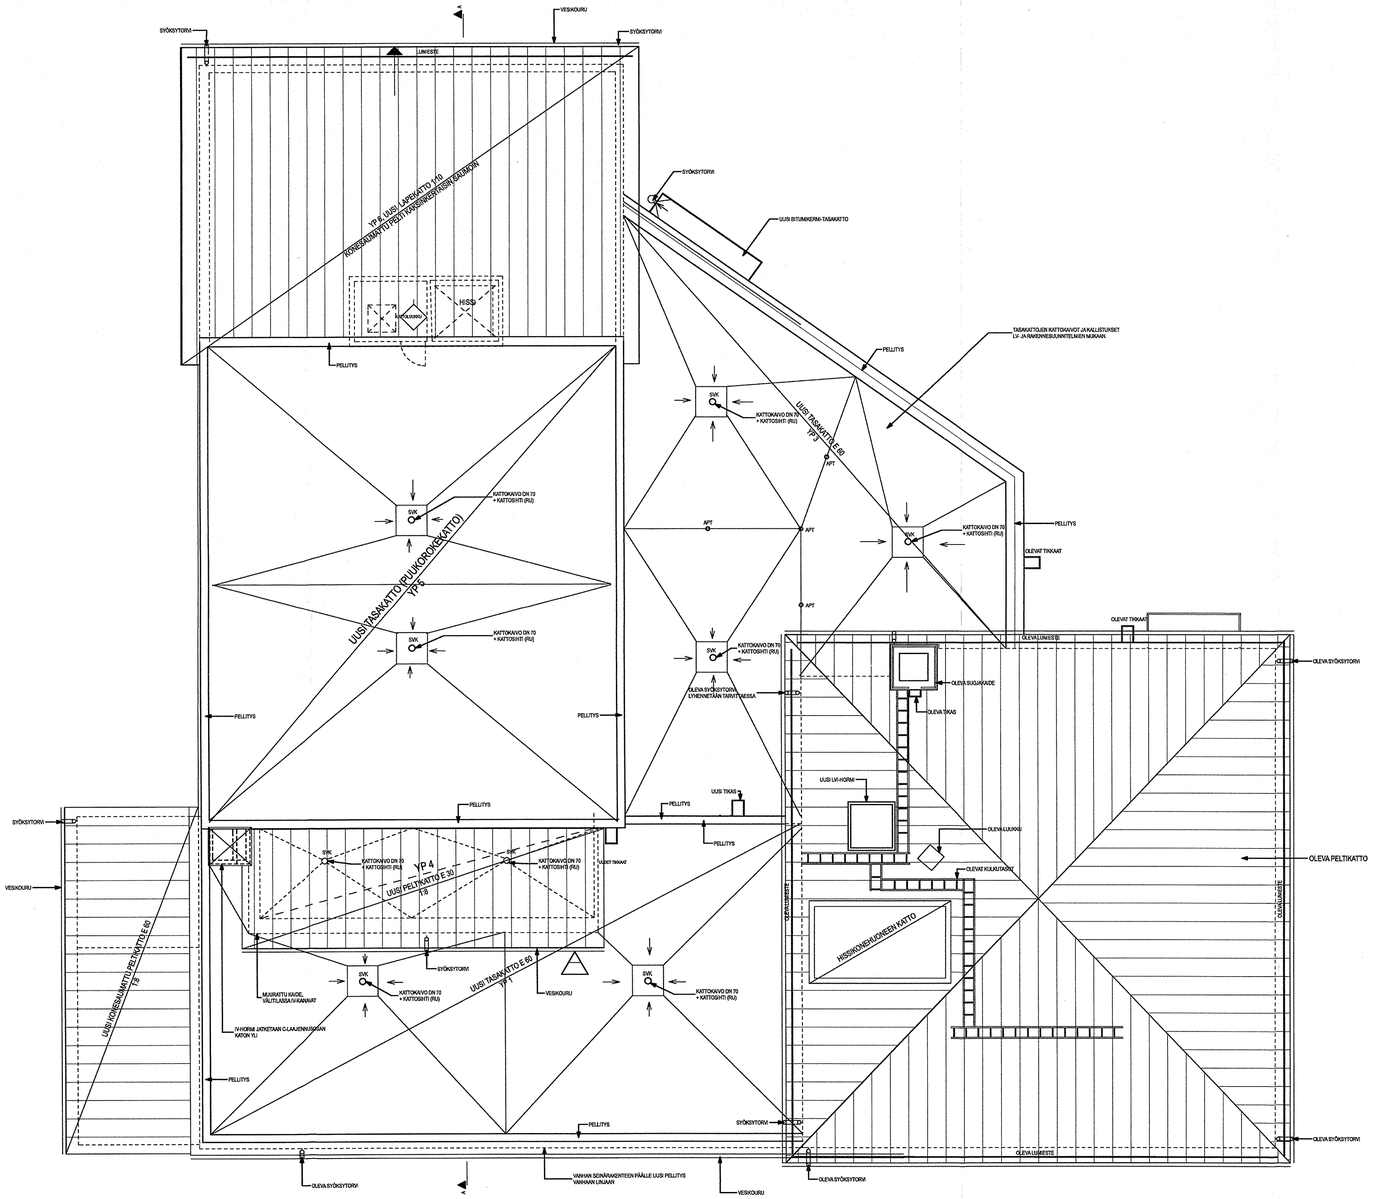

RAKENNUSVALVONTA
13. 08. 2007
LUPANRO 2007-166

EROT 12.10.2007 PÄIVÄTTYIHIN LUPAKUVIIN MERKITTY TYHJÄLLÄ MUUTOSNUOLELLA.

MUUTOKSET: PARVEKKEEN KATTO SUURENNETTU

Sijainti 1 / 17 / I / VALKEAKOSKI	Toimenpide LAAJENNUS
Kohde AS.OY VALKEAKOSKEN KOTIKULMA	Piirustuslaji PÄÄ
Osoite VALTAKATU 19, 37600 VALKEAKOSKI	Työ n:o 56205
Piirustus VESIKATTO	Mittakaava 1: 100

Arsatek Oy
Passi järvenkatu 1. 33400 Tampere Puh 010 832 8000 Fax 010 832 8001 www.arsatek.fi

Hyväksynyt	Suunnitellut MARJA SAARIO	ARK
	Pvm 29.06.2007	Piir.n:o 6
		Juoks. n:o / Muutos

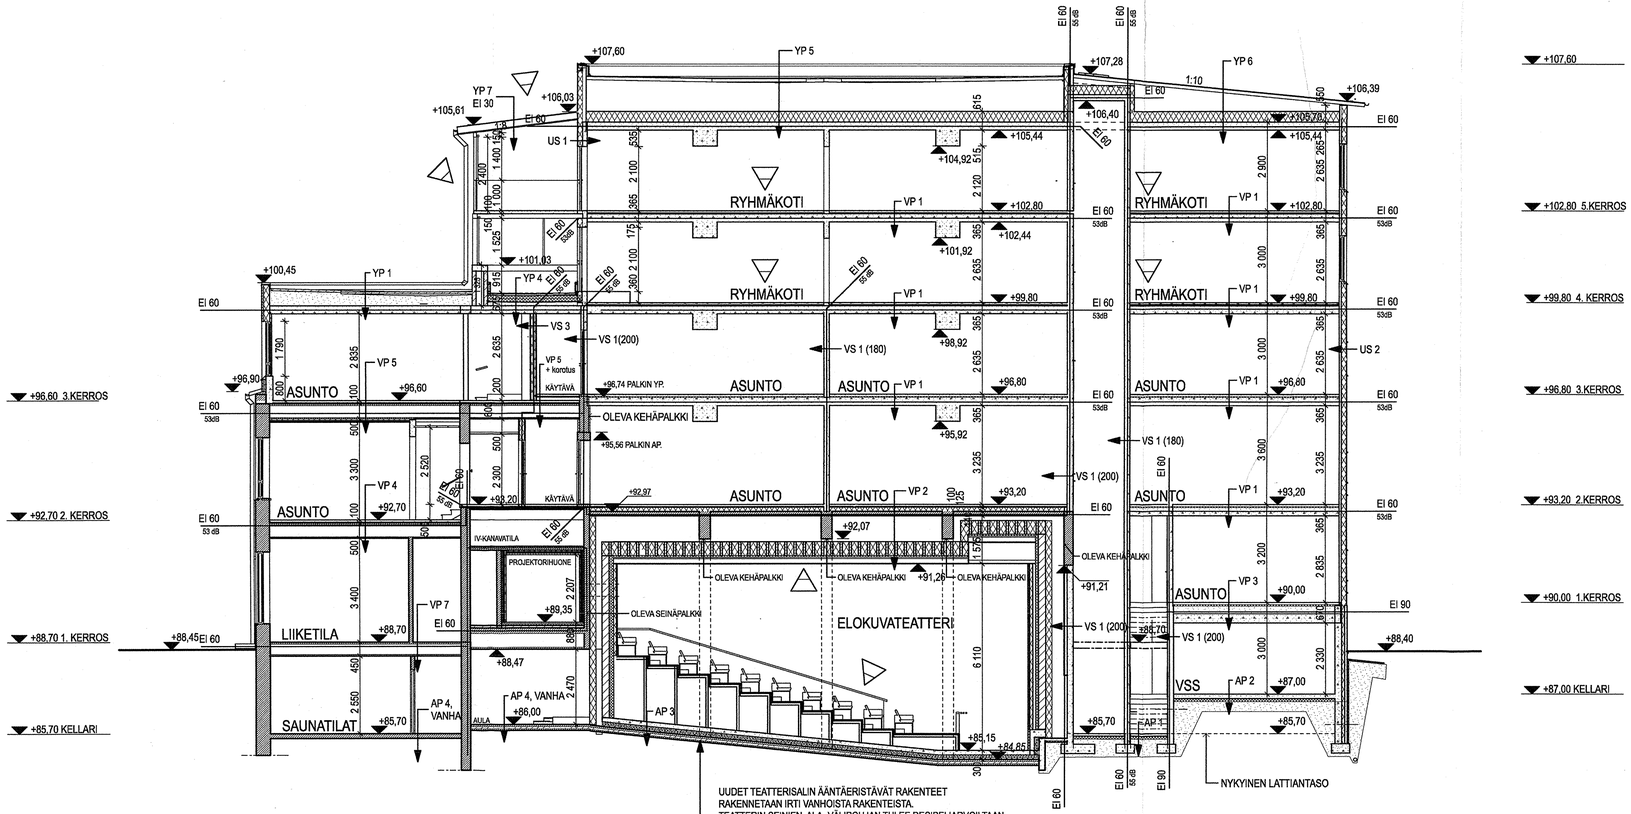

LEIKKAUS A-A

UUDET TEATTERISALIN ÄÄNTÄERISTÄVÄT RAKENTEET RAKENNETAAN IRTI VANHOISTA RAKENTEISTA. TEATTERIN SEINIEN, ALA- VÄLIPOHJAN TULEE DESIBELIARVOILTAAN OLLA SELLAISET, ETTÄ SOSIAALI- JA TERVEYSMINISTERIÖN ASUMISTERVEYSOHJEEN MÄÄRÄYKSET, MM. MUSIIKKIMELUN SUHTEEN, ASUNNOISSA TÄYTTYVÄT. AKUSTISET RAKENTEET ERILLISEN AKUSTIIKKASUUNNITELMAN MUKAAN.

RAKENNUSVALVONTA
13. 08. 2007
LUPANRO 2007-166

EROT 12.10.2007 PÄIVÄTTYIHIN LUPAKUVIIN MERKITTY TYHJÄLLÄ MUUTOSNUOLELLA.

MUUTOKSET: LISÄTTY 5.KERROKSEN PARVEKE, KOROTETTU KATSOMO, TARKENNETTU TEATTERIN RAKENTEITA, MUUTETTU 4. JA 5. KERROKSEN ASUNNOT RYHMÄASUNNOIKSI.

Sijainti: 1 / 17 / 1 / VALKEAKOSKI	Toimenpide: LAAJENNUS
Kohde: AS.OY VALKEAKOSKEN KOTIKULMA	Piirustuslaji: PÄÄ
Osoite: VALTAKATU 19, 37600 VALKEAKOSKI	Työ n:o: 56205
Piirustus: LEIKKAUS A-A	Mittakaava: 1: 100

Arsatek Oy
Possi järvenkatu 1. 33400 Tampere Puh 010 832 8000 Fax 010 832 8001 www.arsatek.fi

ARK

Piir.n:o 7

Hyväksynyt

Suunnitellut: MARJA SAARIO

Pvm: 29.06.2007

Juoks. n:o | Muutos

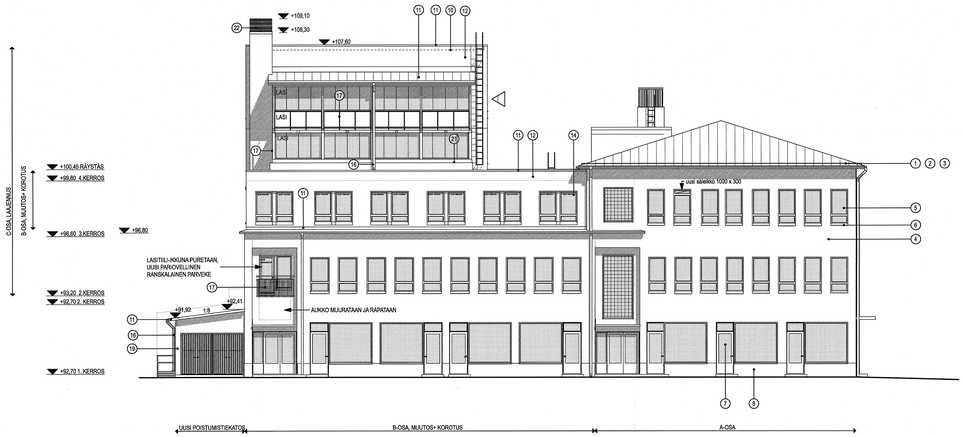

JULKISIVU KOILLISEEN

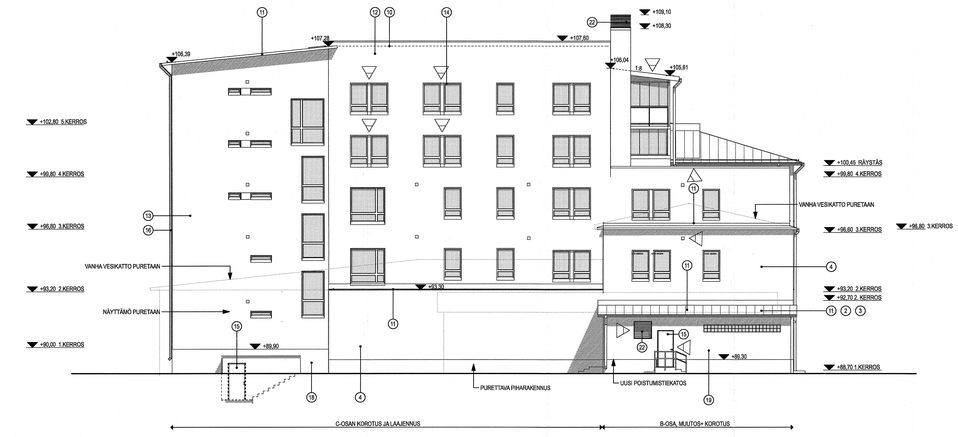

JULKISIVU KAAKKOON

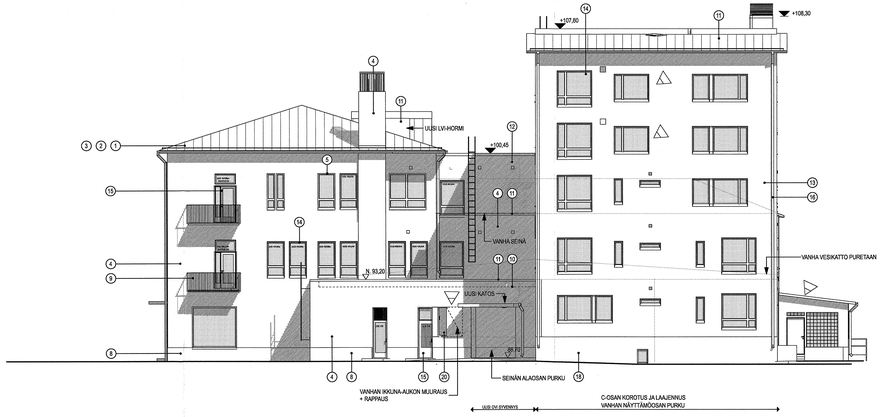

JULKISIVU LOUNAASEEN

JULKISIVU LUOTEESEEN

VANHA RAKENNUS:

1. SAUMAPELTIKATE,HUOLTOMAALAUS, TUMMANHARMAA L 163
2. RÄYSTÄSLAISTA, VALKOINEN, TVT 4157
3. RÄYSTÄJÄN ALAPUOLEN LAUDOITUS, HOLVAT,MAALATTU HARMAA,S 156 B
4. PYSTYLAUDOITUS, MAALATTU HARMAA, S 156 B, OSIN UUSITTAVIA KELTAINEN
5. MAALATUT IKKUNAT, HUOLTOMAALAUS, RAL 7030 HARMAA
6. IKKUNAN SÄNKTTYT VESIPELLOT, HUOLTOMAALAUS, TUMMANHARMAA L 163 (= RR 23)
7. OVET, MAALATTU TERÄS/ PUU, RAL 7030
8. SOKKELI, PESUBETONI
9. UUSITTAVIA PARVEKKEEN KAIDOE, MAALATTU TERÄS, RAL 7024 TUMMANHARMAA

LAAJENNUSOSAA:

10. KATTOKOURA, TUMMAN HARMAA
11. KOMEUSRAITIO PELTI, PELLETYKSET, RR 23 TUMMANHARMAA
12. ONTTAVPAALI, SÄVY KUTEN SIKPO 7001, VALKOINEN,
13. TEHDÄSTÄMÄT ONUTRAPPAUS, SÄVY KUTEN SIKPO Y544, TERRAKOTTA
14. IKKUNAN SÄNKTYT VESIPELLOT, HUOLTOMAALAUS, TUMMANHARMAA PELLETYKSET RR 23 TUMMANHARMAA
15. OVET, MAALATTU TERÄS/ PUU, RAL 7030
16. EKSENTOMYET, SÄNKTYTIKKAAT (VANHAT JA UUDET) RR 23 TUMMANHARMAA
17. UUSITTAVIA PARVEKKEEN KAIDOE, MAALATTU TERÄS, RAL 7024, TUMMANHARMAA
18. SOKKELI, BETONI, MAALATTU HARMAA
19. MUURAUS, RAPPAUS, KALKKIMAALI, SÄVY KUTEN SIKPO Y323, VAALEA KELTAINEN
20. PYLVÄS
21. MUURATTU KAIDE, RAPPAUS, KALKKIMAALI,SÄVY KUTEN SIKPO 7001, VALKOINEN
22. TERÄSSALEKKDI, MAALATTU, RAL 7024 TUMMANHARMAA

RAKENNUSVALVONTA
13. 08. 2007
LUPANRO 2007-166

EROT 12.10.2007 PÄIVÄTTYIHIN LUPAKUVIIN MERKITTY TYHJÄLLÄ MUUTOSNUOLELLA.

MUUTOKSET: 5.KERROKSEN PARVEKE JA PARVEKELASITUKSET LISÄTTY, RANSKALAISET PARVEKKEET POISTETTU, IKKUNA MUUTOKSIA LISÄTTY PROJEKTORIHUONEELLE ULKOVOI JA POSKIN SEKÄ IV-SÄLEIKKÖ.

Sijainti: 1:17 /:/ VALKEAKOSKI	Toimenpide: LAAJENNUS
Kohde: AS.OY VALKEAKOSKEN KOTIKULMA	Piirustustaji: PÄÄ
Osoite: VALTAKATU 19, 37600 VALKEAKOSKI	Työ n:o: 55205
Piirustus: JULKISIVUT	Mittakaava: 1: 100

Arsatek Oy
Pessi järvenkatu 1 33100 Tampere Puh 010 322 8000 Fax 010 832 8001 www.arsatek.fi

Hyväksynyt:	Suunnittelija: MAIJA SAARIO	Pvm: 29.06.2007	Piir.n:o: 8
			Sarjak. n:o: / Muutos: